

Właściciel: SM "Wola"

Tytuł opracowania

Osiedle domów wielorodzinnych "Górcze" w Warszawie

S. M. Wola 01-493 Warszawa ul. Wrocławska 7a

Nadzór

Wzrost

Tytuł rysunku

RZUT PARTERU

INWESTOR POWIERNICZY

Faza

Inwentaryzacja powykonawcza

Branża

Architektoniczna

Wykonano:

mgr inż. Aneta Makaruk

Mgr inż. Aneta Makaruk


Skala

1 : 100

Nr rysunku

1

edbud Sp. z o.o.
PROJEKTOWANIE I WYKONANIE BUDOWLANYCH

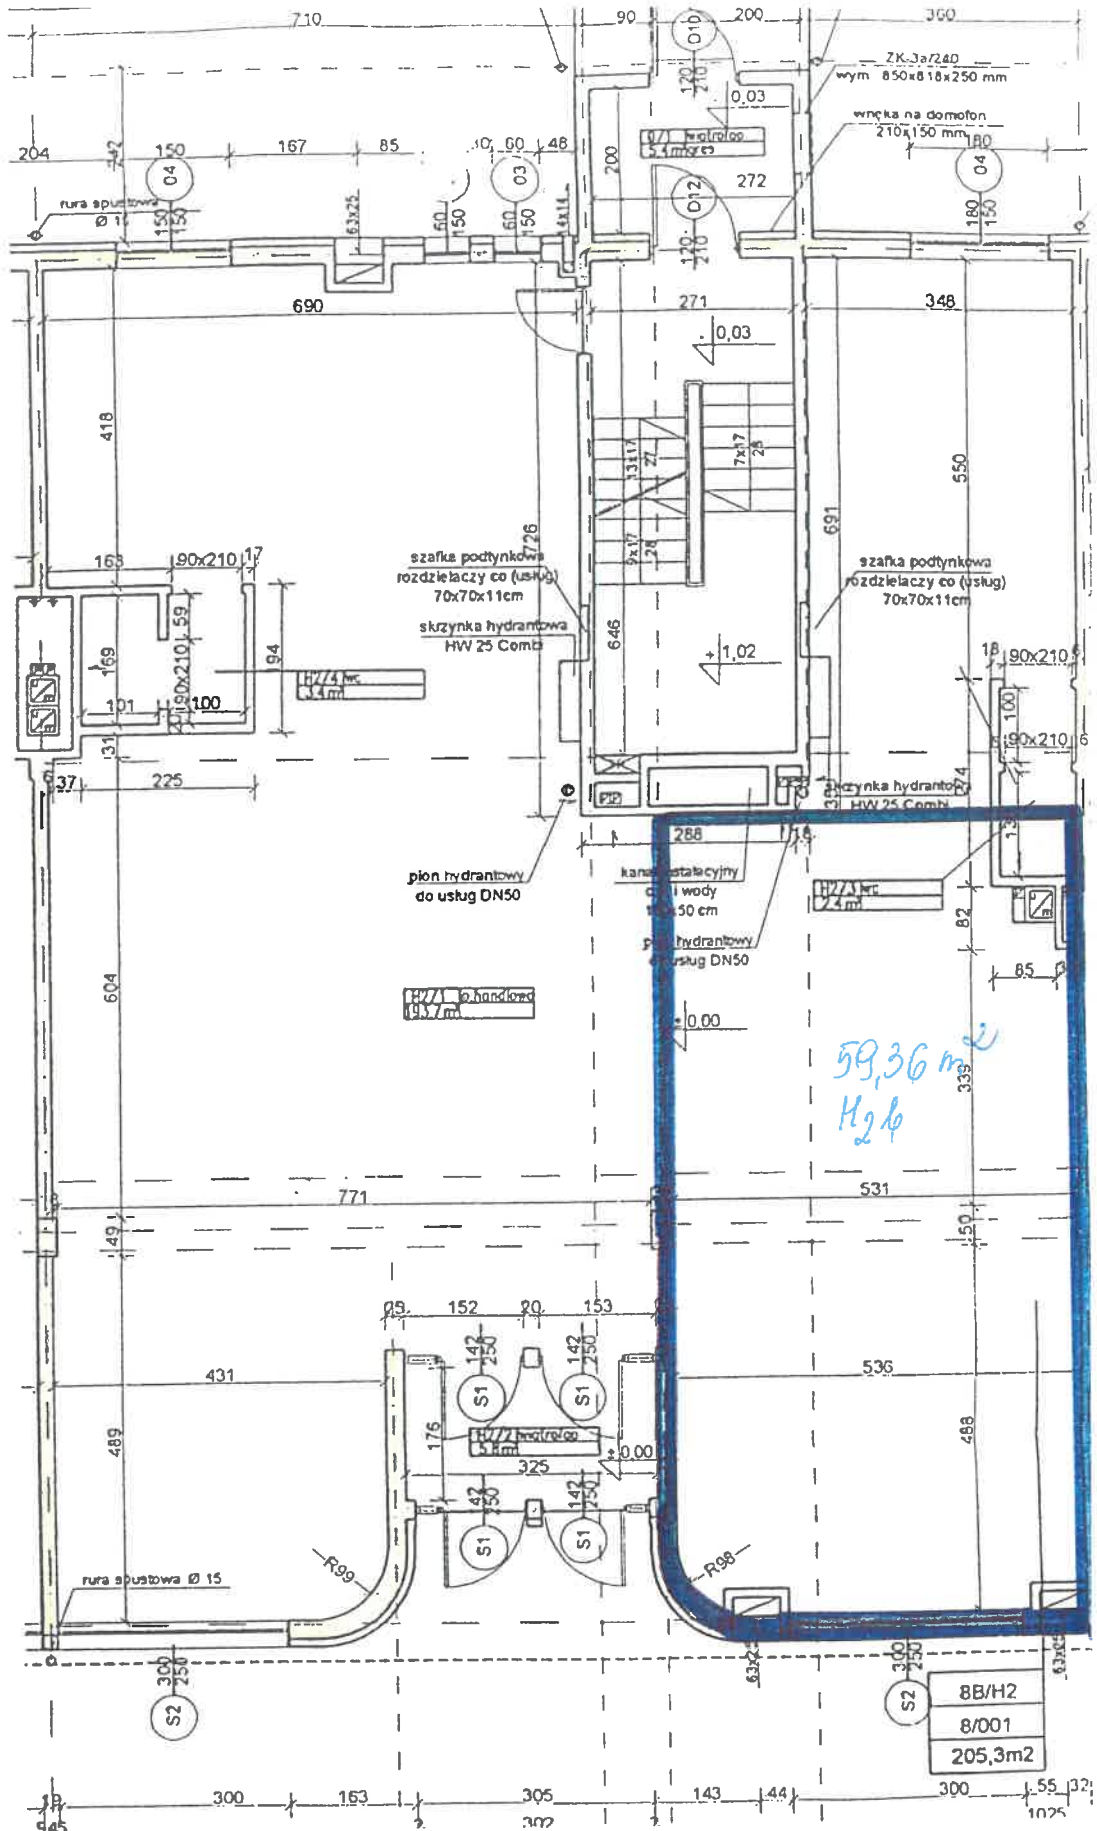

59,36m²

Bolkońska 2B/H2B