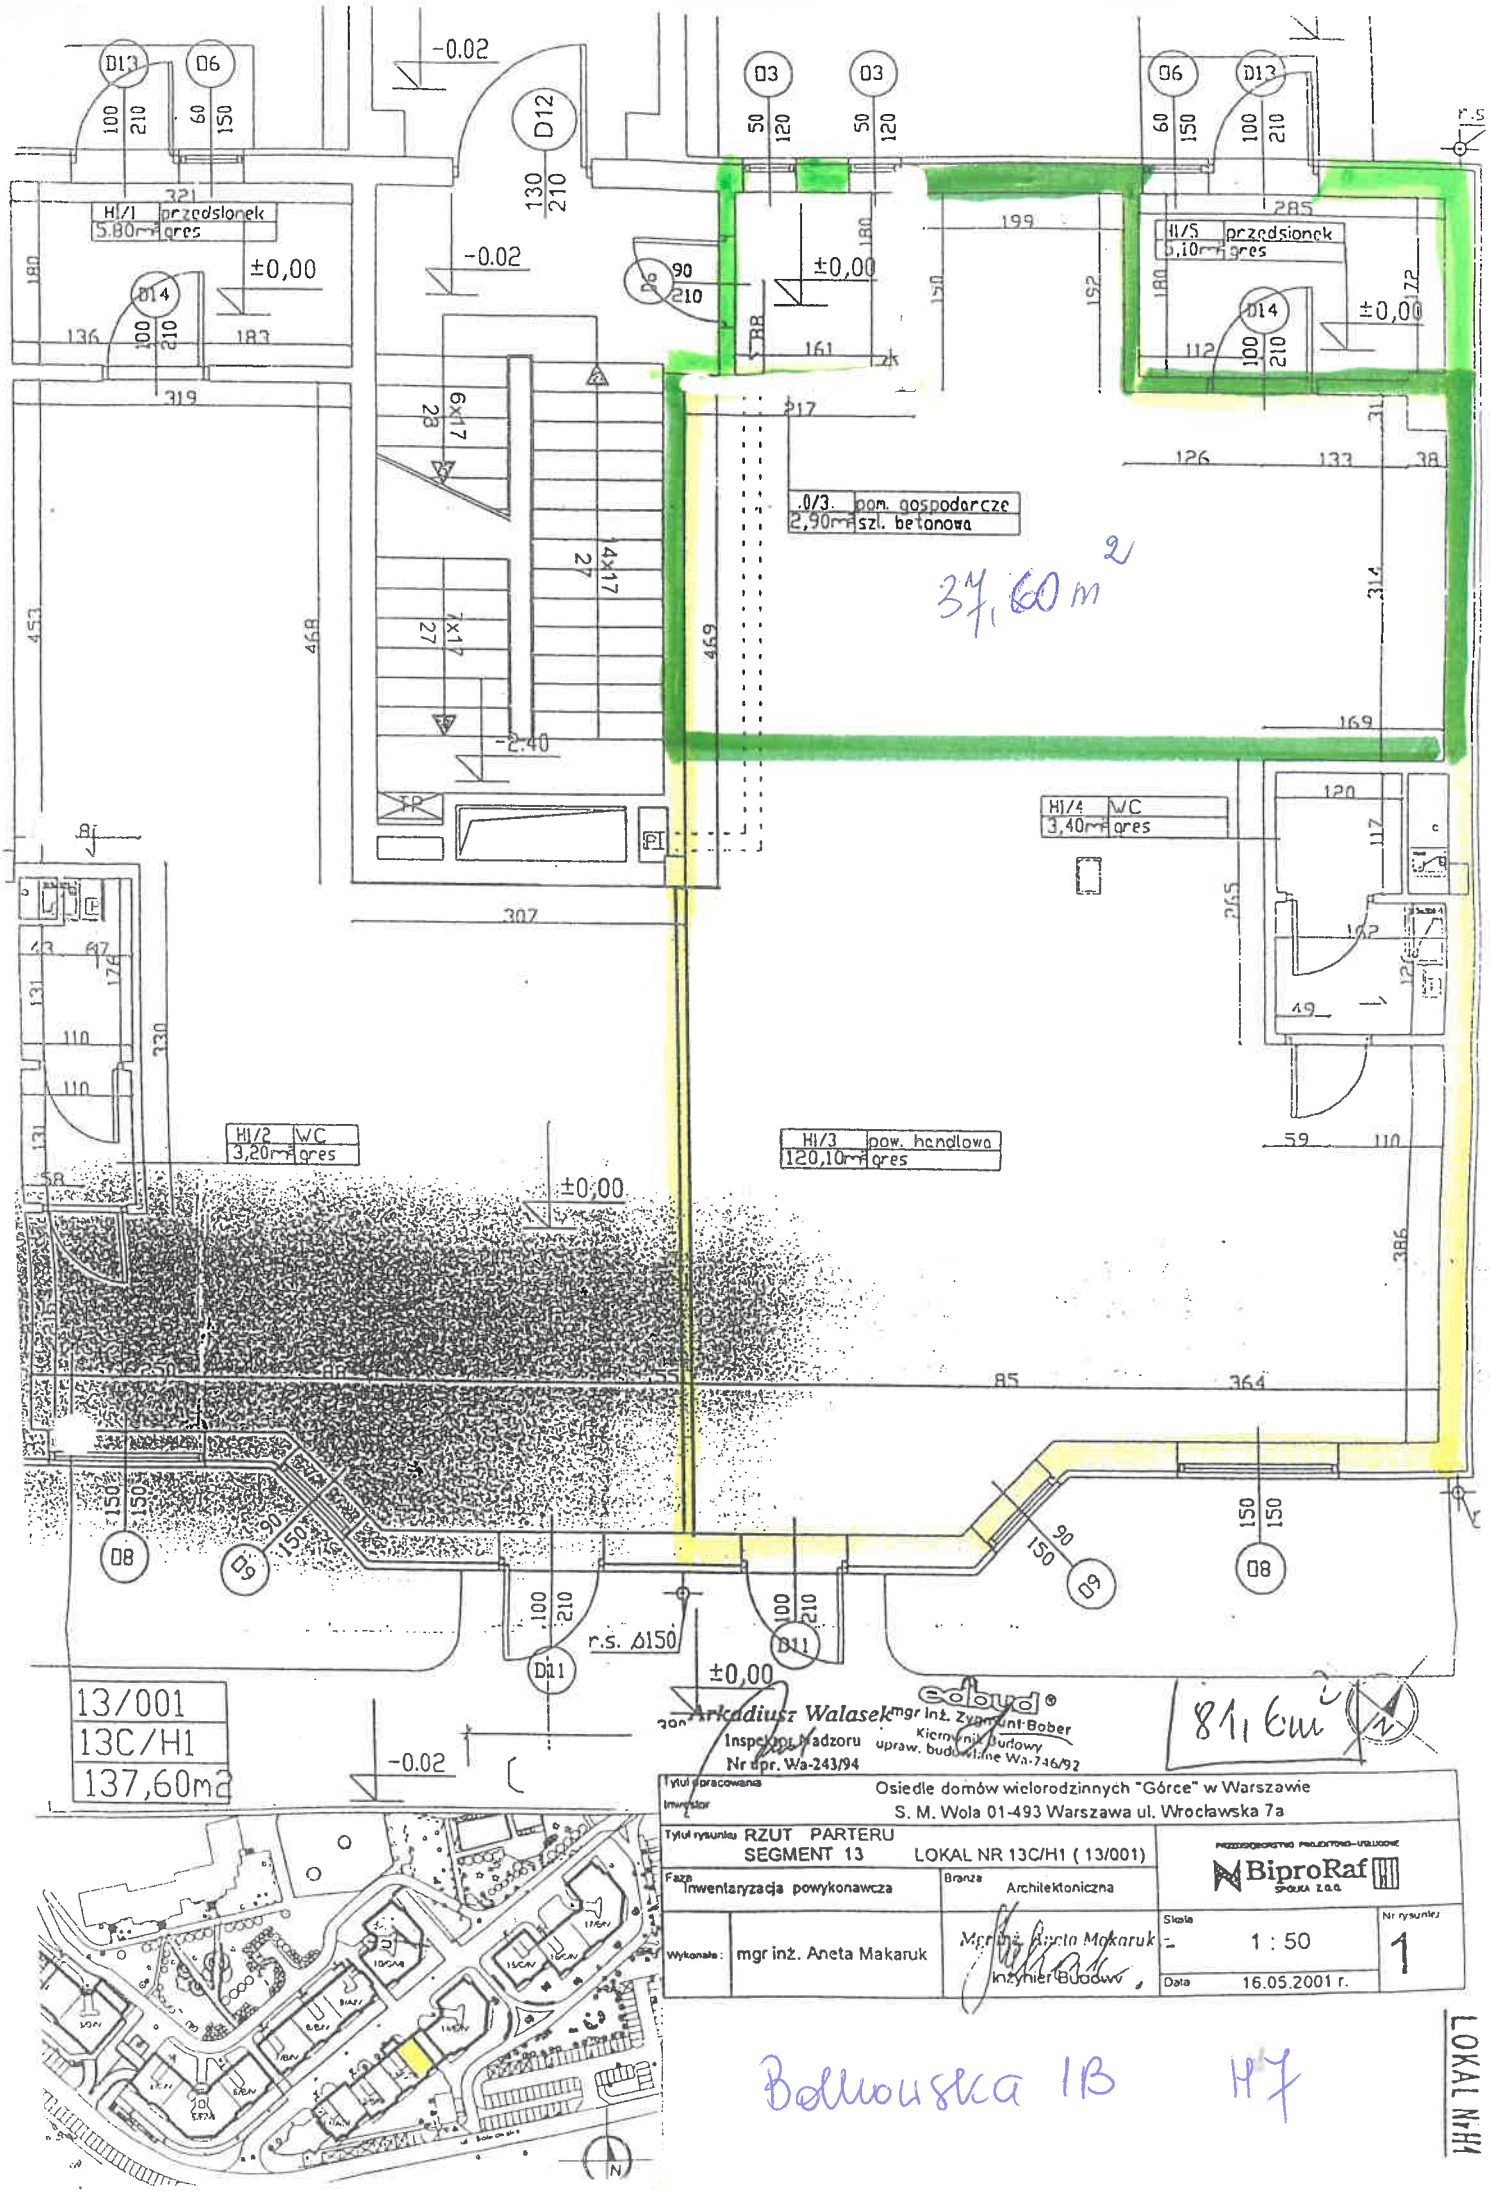

H1/1 przedsionek 5,80m² gres
H1/2 WC 3,20m² gres
H1/3 pow. handlowa 120,10m² gres
H1/4 WC 3,40m² gres
H1/5 przedsionek 5,10m² gres
.0/3. pom. gospodarcze 2,90m² szl. betonowa
37,60 m²
±0,00
-0.02
-2.40
r.s. Δ150
13/001
13C/H1
137,60m²
81,6 cm²
Arkadiusz Walasek
Inspektor Nadzoru
Nr upr. Wa-243/94
edbud
mgr inż. Zygmunt Bober
Kierownik Budowy
uprawnienia budowlane Wa-746/92
Osiedle domów wielorodzinnych "Górce" w Warszawie
S. M. Wola 01-493 Warszawa ul. Wrocławska 7a
RZUT PARTERU
SEGMENT 13
LOKAL NR 13C/H1 (13/001)
Inwentaryzacja powykonawcza
Architektoniczna
mgr inż. Aneta Makaruk
mgr inż. Aneta Makaruk
Inżynier Budowy
BiproRaf
1 : 50
16.05.2001 r.
1
Bolkowska 1B H7
LOKAL NrH1